



HERA S.p.A.
 Holding Energia Risorse Ambiente
 Viale Carlo Berti Pichat 2/4 40127 Bologna
 Tel. +39 051.287.111 - Fax +39 051.287.525
 www.gruppohera.it



COMUNE : **SAN GIOV. IN PERSICETO** CARTELLA :

VIA/LOCALITA' : **VIA GHERARDI**

TIPO SERVIZIO : **FOGNA NERA IN GRAVITÀ**

OGGETTO : **PLANIMETRIA**


SCALA : **1:500** ESECUTORE LAVORI : **MAREFOSCA COSTR.** ESECUTORE RILIEVI : **ARCH. DIEGO BONASONI** ODL HERA :

STRUTTURA : **DGO/DIREZIONE ACQUA** ASSISTENTE HERA : DIRETTORE LAVORI : **ARCH. DIEGO BONASONI**

REV.	DATA	DESCRIZIONE MODIFICHE	RILEVATORE	DISEGNATORE
00	07/11/2017	PRIMA EMISSIONE DISEGNO	arch. BONASONI	arch. BONASONI
01				
02				
03				
04				

LEGENDA RETE FOGNE MISTE E NERE

DESCRIZIONE	FOGNA MISTA	DESCRIZIONE	FOGNA NERA A GRAVITÀ	DESCRIZIONE	FOGNA NERA IN PRESSIONE
	COLLETTORE E/O ALLACCIO FM A GRAVITÀ		COLLETTORE E/O ALLACCIO FN A GRAVITÀ		COLLETTORE FN IN PRESSIONE
	ATTRIBUTI COLLETTORE		ATTRIBUTI COLLETTORE		ATTRIBUTI COLLETTORE
	QUOTA SCORRIMENTO		QUOTA SCORRIMENTO		QUOTA SCORRIMENTO
	GRIGLIA MANUALE E/O AUTOMATICA		IMPIANTO DI DEPURAZIONE DI 1° LIVELLO (FOSSA IMHOFF)		POZZETTO PIEZOMETRICO
	IMPIANTO DI SOLLEVAMENTO E/O STAZIONE DI POMPAGGIO (CON MANDATA VERTICALE E/O ORIZZONTALE)		IMPIANTO DI DEPURAZIONE DI 2° LIVELLO		POZZETTO D'ISPEZIONE E/O SCARICO
	OPERA DI PRESA DA FOGNA MISTA		IMPIANTO DI SOLLEVAMENTO E/O STAZIONE DI POMPAGGIO (CON MANDATA VERTICALE E/O ORIZZONTALE)		SFIATO
	POZZETTO DI LINEA CIRCOLARE		MISURATORE DI LIVELLO		SENSO DI SCORRIMENTO DEL FLUIDO
	POZZETTO DI LINEA QUADRATO		MISURATORE DI PORTATA		VALVOLA A COMANDO AUTOMATICO
	POZZETTO DI LINEA RETTANGOLARE		POZZETTO DI LINEA CIRCOLARE		PROTEZIONE CATODICA
	POZZETTO DISSABBIATORE		POZZETTO DI LINEA QUADRATO		CAVO ELETTRICO
	PUNTO ALLACCIO UTENZA		POZZETTO DI LINEA RETTANGOLARE		ALIMENTATORE
	REGOLATORE DI PORTATA		POZZETTO LAVAGGIO		ANODO
	SENSO DI SCORRIMENTO DEL FLUIDO		PUNTO ALLACCIO UTENZA		ANODO DISPERSORE ORIZZONTALE
	SFIORATORE DI PORTATA		SENSO DI SCORRIMENTO DEL FLUIDO		ANODO DISPERSORE VERTICALE
					CASSETTA
					ELETTRODO DI RIFERIMENTO
					GIUNTO DIELETTRICO
					POZZETTO DI MESSA A TERRA

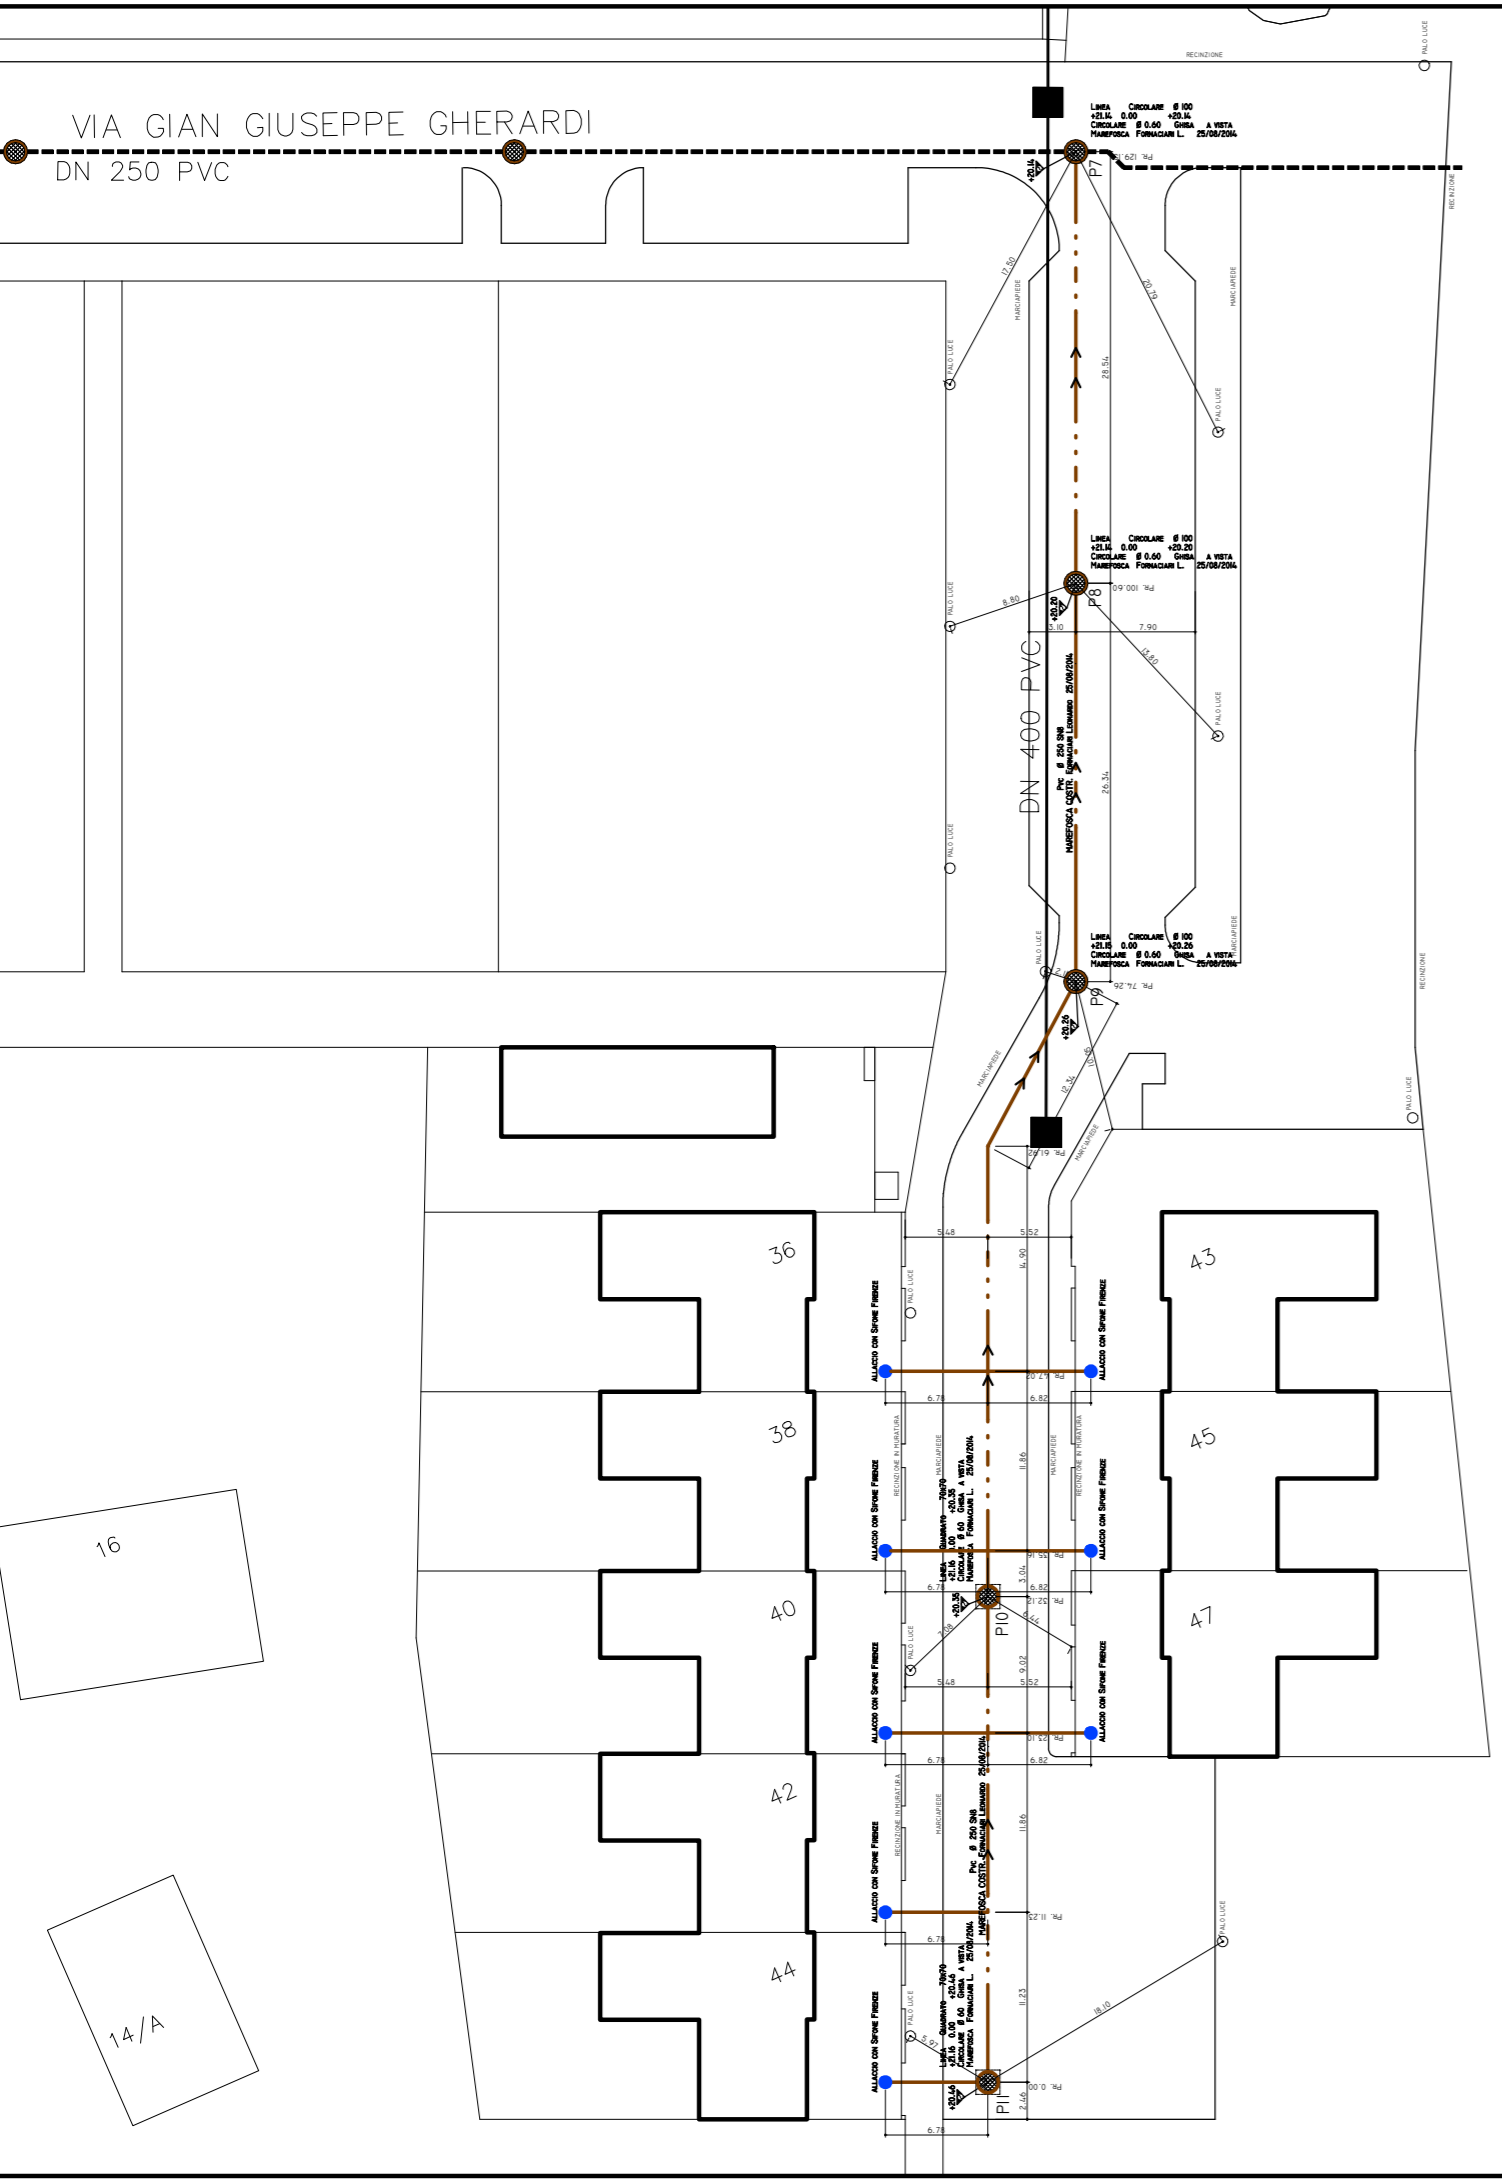

Nome File : HERA_FOGNATURA NERA_as built.dwg

Del :

Aggiornamento :

Data : 07/11/2017

COMUNE DI SAN GIOVANNI IN PERSICETO

DESCRIZIONE DEI LAVORI

Variante N°3/2018 al Piano Particolareggiato di iniziativa privata per l'attuazione del Comparto C2.2 - Sasso sub.B

SPAZIO RISERVATO ALL'UFFICIO TECNICO

Proprieta':
 MAREFOSCA COSTRUZIONI s.r.l.
 Presso Dott.ssa Stefania Matteuzzi
 Via dell'Isonzo 20 40134 Bologna

LEONARDO COSTRUZIONI S.R.L.
 P.IVA: 01478730383
 LEONARDO COSTRUZIONI srl
 VIA PROVENZALI 11 - 40142 CENTO (FE)
 P.IVA 01478730383 - C.F. 01654251205
 TEL. 051.8826466 - FAX 051.6328281



via G. Astengo 5-33 - 40017 S.Giov.Persiceto (Bo)
 Email: studiocosmi@libero.it

Progettista:
 ARCH. DIEGO BONASONI
 C.F. BNS DGI 70A05 C469Q



ESECUTIVO OPERE DI URBANIZZAZIONE

oggetto:
PLANIMETRIA FOGNATURE NERE

U1.8c

SCALA DISEGNO
1:500

REVISIONE	DATA	EMISSIONE	DESCRIZIONE	REDATTO	VERIFICATO
5					
4					
3					
2					
1	21-12-2018				
0	15-11-2018	EMISSIONE		D. BONASONI	D. BONASONI